ЖилИнтерСфера
управляющая компания

ОБЩЕСТВО С ОГРАНИЧЕННОЙ
ОТВЕТСТВЕННОСТЬЮ
УПРАВЛЯЮЩАЯ КОМПАНИЯ
«ЖИЛИНТЕРСФЕРА»
350072, Краснодарский край, г. Краснодар,
ул. им. С. Есенина, дом 108/6, литер Б1, пом. 7
e-mail: zhilintersfera@mail.ru
ИНН 2311337579 КПП 231101001
От «22» 05 2026 г. № 0143/26
На №________от «___» ___________20___г.

И.о. Заместителю прокурора
Центрального АО г. Краснодара
Краснодарского края
Солдатову А.А.
(для Зарицкой А.С.)
350000, Краснодарский край, г.
Краснодар, ул. Гагарина, д. 168

Начальнику Управления по
жилищным вопросам
Администрации МО г. Краснодара
Абрамчику П.М.
350015, Краснодарский край, г.
Краснодар, ул. Кузнечная, д. 6

ООО УК «Жилинтерсфера» на Ваш запрос № 20030004-2788-26/18527-20030004 от 19.05.2026 года сообщает, что:

Многоквартирный дом, расположенный по адресу Краснодарский край, г. Краснодар, ул. Коммунаров, д. 64 находится в управлении ООО УК «Жилинтерсфера» на основании постановления Администрации МО г. Краснодар № 4046 от 08.07.2025 года.

Общая площадь здания составляет 1 125,9 кв.м., в том числе:

а) 695,9 квм. общ. площадь жилых помещений, в т.ч. жилая площадь 471,5 кв.м.,

б) 282,8 кв.м. общ. площадь нежилых помещений, в т.ч. основ. площадь 216,1 кв.м.,

в) 147,2 кв.м. площадь мест общего пользования.

В многоквартирном доме расположены нежилые помещения, а именно:

1) вид объекта недвижимости – помещение, назначение – нежилое, площадь 182,1 кв.м., кадастровый номер 23:43:0305011:311, вид, номер и дата государственной регистрации № 23:43:0305011:311-23/226/2025-4 от 27.01.2025г.;

2) вид объекта недвижимости – помещение, назначение – нежилое, площадь 100,7 кв.м., кадастровый номер 23:43:0305011:301, вид, номер и дата государственной регистрации № 23-01/00-6/2004-339 от 26.02.2004г.

Собственник вправе использовать нежилое помещение в многоквартирном доме для любых целей, не запрещённых законом, с учётом назначения помещения. Нежилые помещения предназначены для коммерческой, административной, общественной и иной деятельности, не связанной с проживанием граждан.

Конструкция здания (мкд) предусматривает общее использование коридоров, лестниц, проходов как собственниками нежилых помещений, так и собственниками жилых помещений, что подтверждается Техническим паспортом здания.

Приложение:

1. Технический паспорт здания № 64 ул. Коммунаров (лит. А), поэтажный план, общая информация здания.

Генеральный директор
ООО УК «Жилинтерсфера» Разумов Н.Р.

Российская Федерация
Краснодарский край
отдел ГБУ КК "Крайтехинвентаризация - Краевое БТИ" по городу Краснодару

Область, республика, край **Краснодарский край**
Район
Город (др. поселение) **г Краснодар**
Район города **Центральный округ**

ТЕХНИЧЕСКИЙ ПАСПОРТ ЗДАНИЯ (СТРОЕНИЯ)

№ 64 **по улице (пер.)Коммунаров** **(Лит. А)**
(местоположение объекта учета)

Инвентарный номер						
Номер в реестре жилищного фонда						
Кадастровый номер	**Лит. А - 23:43:0305011:101**					
	А	**Б**	**В**	**Г**	**Д**	**Е**

Инвентарный номер отдела
ГБУ КК "Крайтехинвентаризация - Краевое БТИ": **10674 - 102**

Паспорт составлен по состоянию на « 17 » мая 2021 г.
(указывается дата обследования объекта учета)

Начальник отдела Назаров Е. А.

I. Архитектурно-планировочные и эксплуатационные показатели

Серия, тип проекта

Год постройки 1918 (лит.А),1918 (лит.А1),1918 (лит.под/А),1918 (лит.под/А1) переоборудовано надстроено в году

Год последнего капитального ремонта Число этажей 2 (лит.А),2 (лит.А1)

Кроме того имеется: ~~подвал, цокольный этаж,~~ ~~мансарда,~~ ~~мезонин~~
(ненужное зачеркнуть)

Строительный объем 5 425 куб. м Число лестниц шт.; их уборочная площадь кв. м

Площадь здания 1 125.9 кв. м, в том числе:

общ. площадь жилых помещений 695.9 кв. м, в т.ч. жилая площадь 471.5 кв. м

общ. площадь нежилых помещений 282.8 кв. м, в т.ч. основ. площадь 216.1 кв. м

площадь мест общего пользования 147.2 кв. м

Площадь балконов, лоджий, веранд и террас 8.4 кв. м

Распределение площади жилых помещений здания по числу комнат

1-комнатных				2-комнатных				3-комнатных				4-комнатных				5 и более комнат				Всего			
количество	площадь			количество	площадь			количество	площадь			количество	площадь			количество	площадь			количество	площадь		
	общая	жилая	вспомогат		общая	жилая	вспомогат		общая	жилая	вспомогат		общая	жилая	вспомогат		общая	жилая	вспомогат		общая	жилая	вспомогат
1	2	3	4	5	6	7	8	9	10	11	12	13	14	15	16	17	18	19	20	21	22	23	24
2	40.60	27.10	13.50	9	310.20	226.20	84.00	2	94.20	70.20	24.00	2	250.90	148.00	102.90					15	695.90	471.50	224.40

Распределение площади жилых помещений здания с учетом архитектурно-планировочных особенностей

В квартирах				В помещениях коридорной системы				В общежитиях				Из площади квартир расположено:											
												в мансардных этажах				в цокольных этажах							
кол-во жилых		площадь		кол-во жилых		площадь		кол-во жилых		площадь		кол-во жилых		площадь		кол-во жилых		площадь		кол-во жилых		площадь	
квартир	комнат	общая	жилая	квартир	комнат	общая	жилая	квартир	комнат	общая	жилая	квартир	комнат	общая	жилая	квартир	комнат	общая	жилая	квартир	комнат	общая	жилая
1	2	3	4	5	6	7	8	9	10	11	12	13	14	15	16	17	18	19	20	21	22	23	24
15	34	695.90	471.50																				

Поэтажный план
строения лит.под/А
по ул. Коммунаров 64
Масштаб 1:200
Подвал

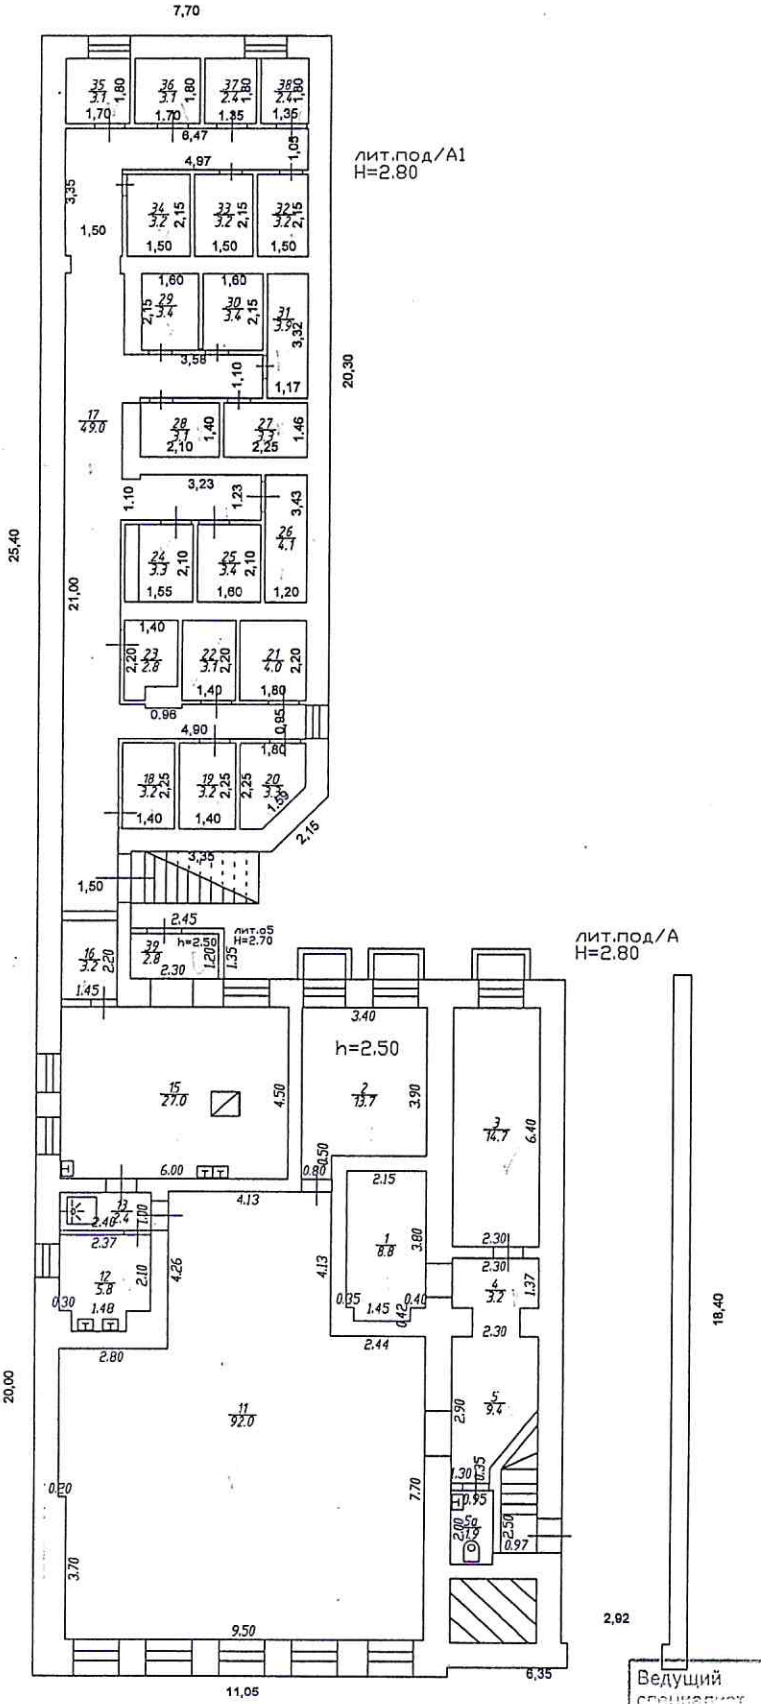

Ведущий
специалист

Специалист

ГБУ КК "Крайтехинвентаризация-
Краевое БТИ"
отдел по городу Краснодару

Поэтажный план
строения литер А
по ул. им. Коммунаров, 64
Масштаб 1:200
1 этаж

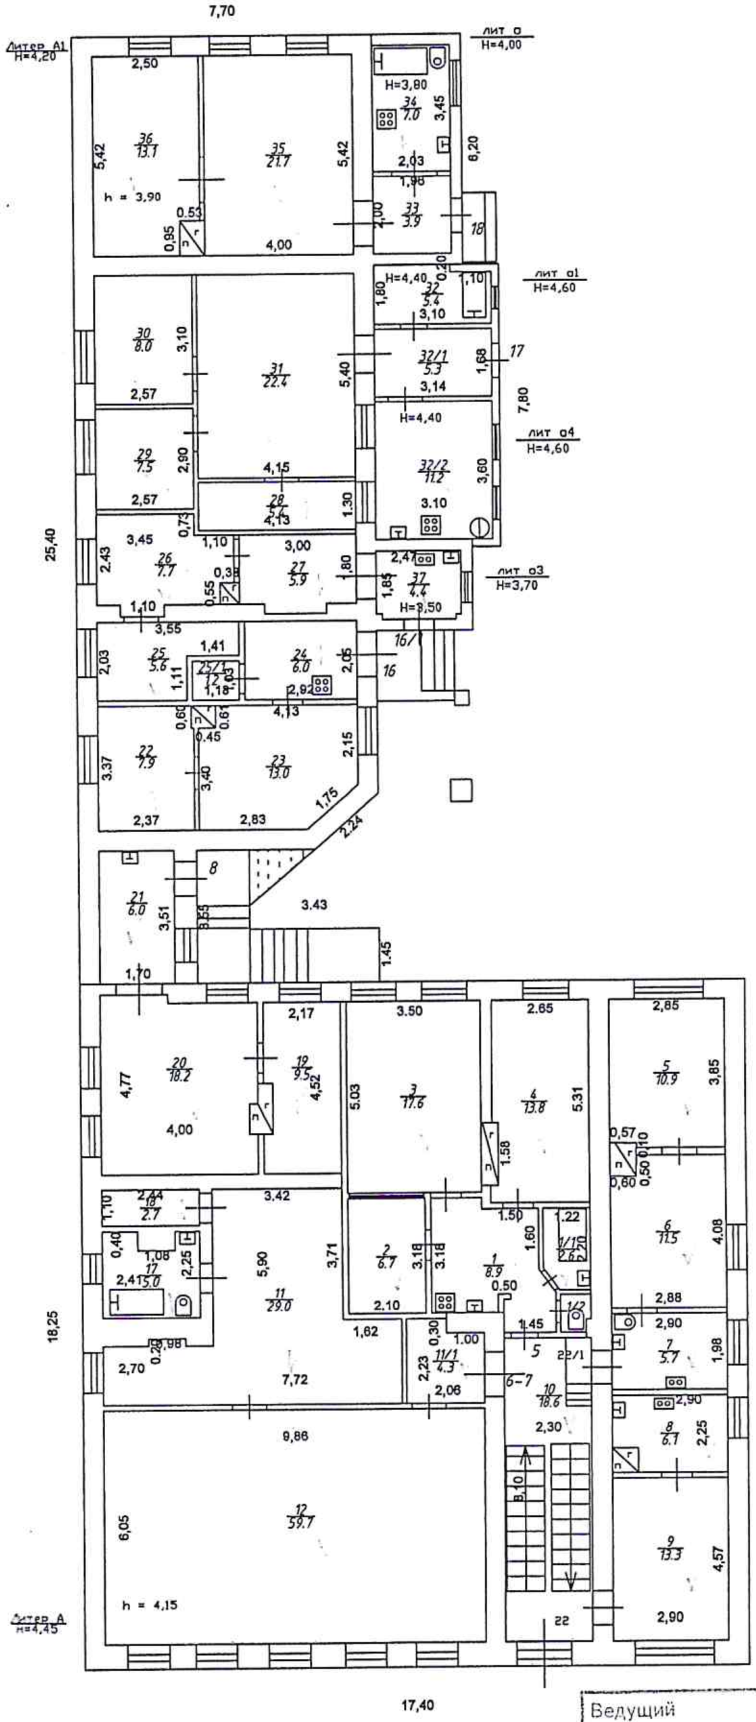

Ведущий специалист ТППК

Специалист

ГБУ КК "Крайтехинвентаризация-Краевое БТИ"
отдел по городу Краснодару

Поэтажный план
строения литер А
по ул. им. Коммунаров, 64
Масштаб 1:200

2 этаж

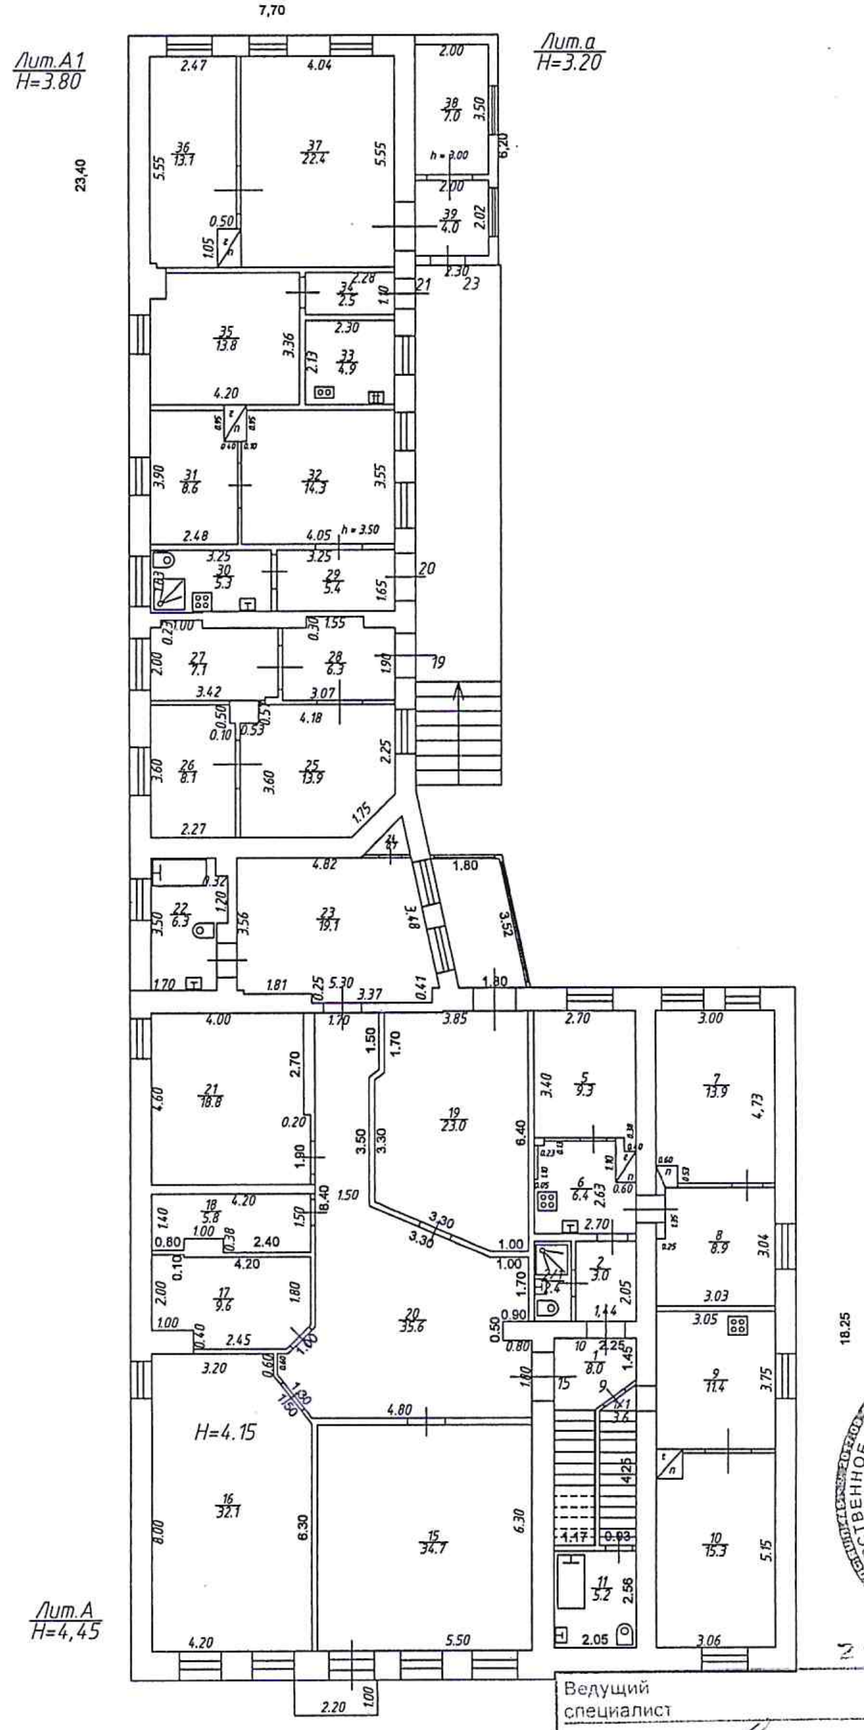

27 06

Ведущий специалист

Специалист

ГБУ КК "Крайтехинвентаризация-Краевое БТИ"
отдел по городу Краснодару